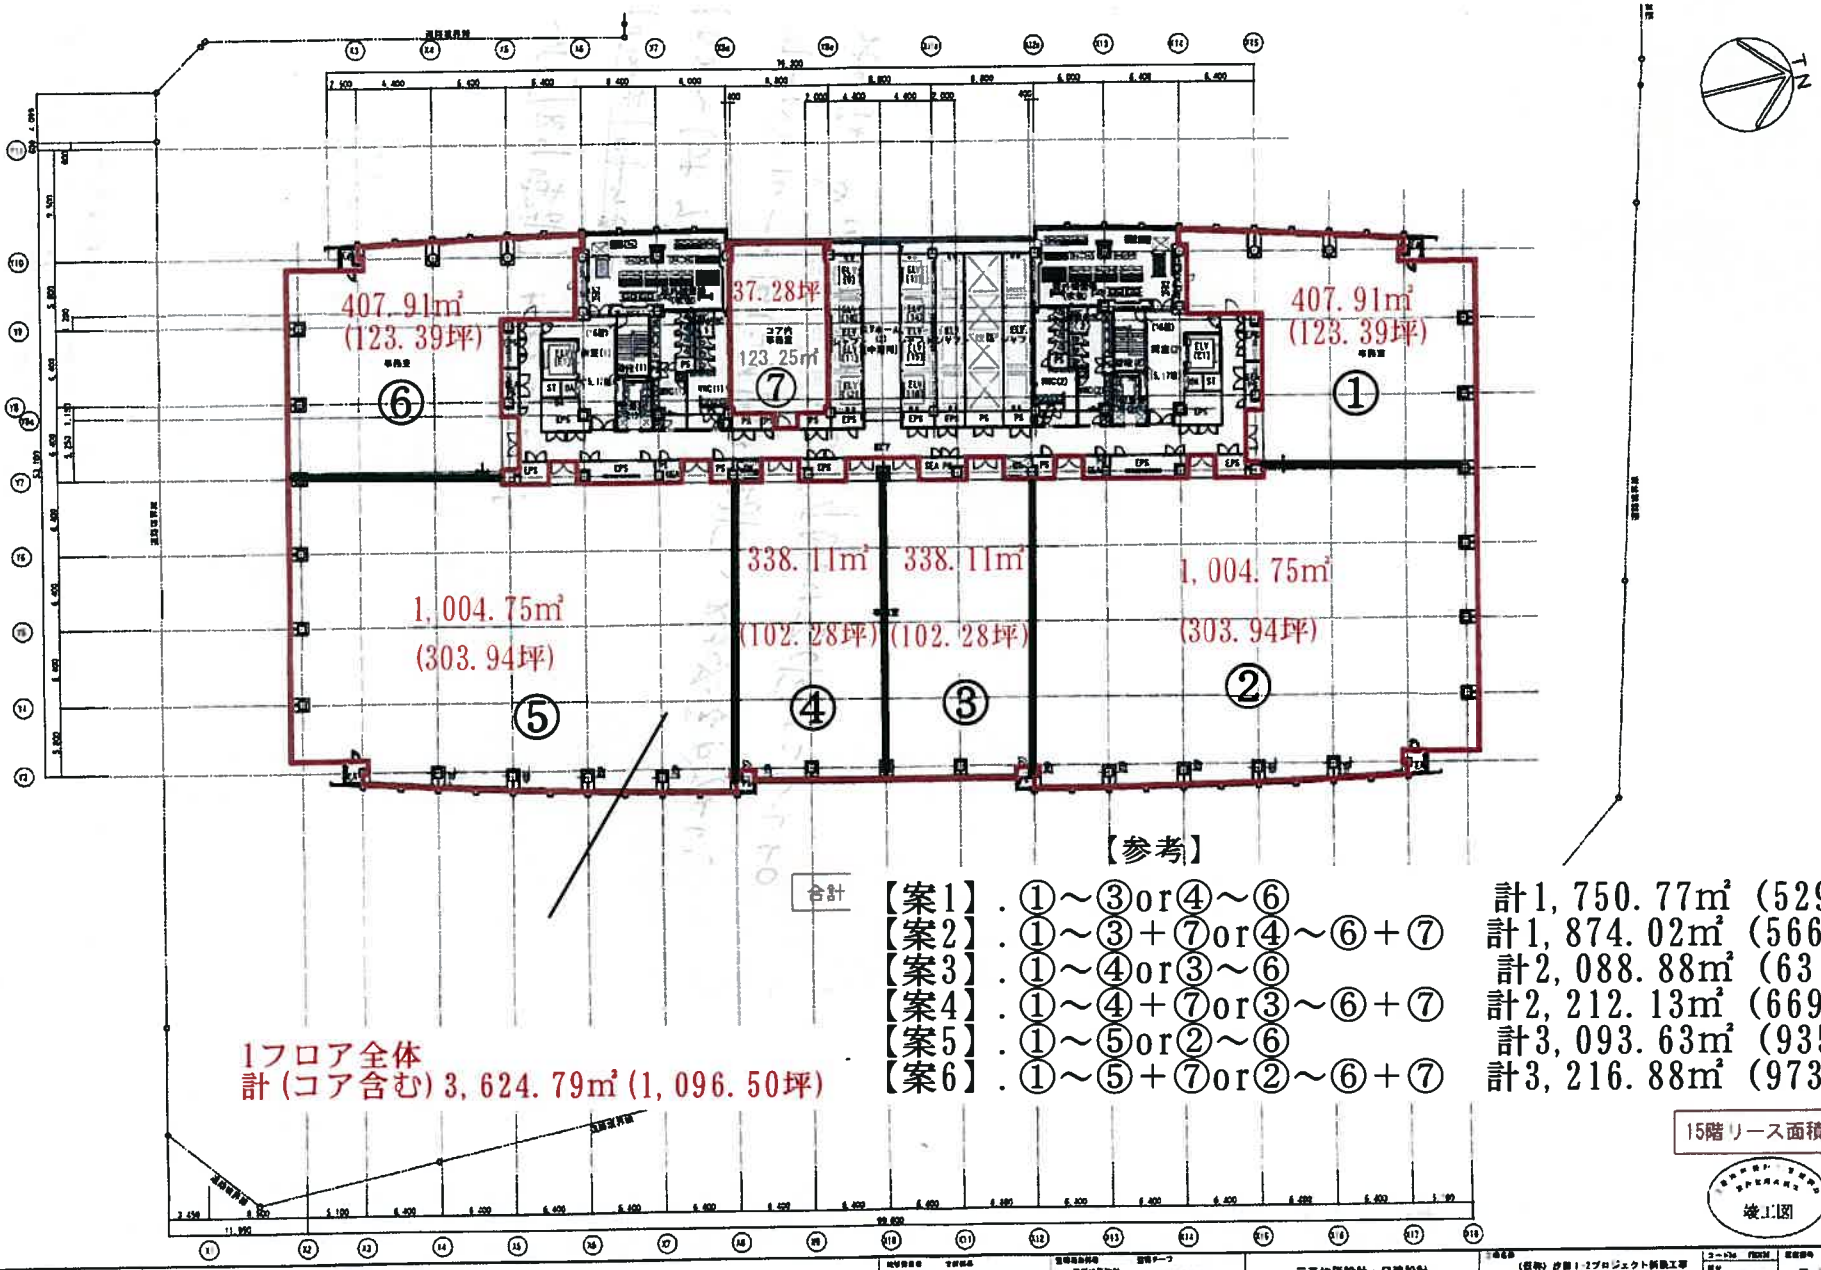

【参考】

合計

【案1】.①～③or④～⑥　計1,750.77㎡（529.61坪）
【案2】.①～③＋⑦or④～⑥＋⑦　計1,874.02㎡（566.89坪）
【案3】.①～④or③～⑥　計2,088.88㎡（631.89坪）
【案4】.①～④＋⑦or③～⑥＋⑦　計2,212.13㎡（669.17坪）
【案5】.①～⑤or②～⑥　計3,093.63㎡（935.82坪）
【案6】.①～⑤＋⑦or②～⑥＋⑦　計3,216.88㎡（973.11坪）

1フロア全体
計（コア含む）3,624.79㎡（1,096.50坪）

15階リース面積図

竣工図

三菱地所設計・日建設計

（仮称）渋谷1-2プロジェクト新築工事
施設名称　渋谷ビルディング

15～17階 平面図

34